


PLAN 02

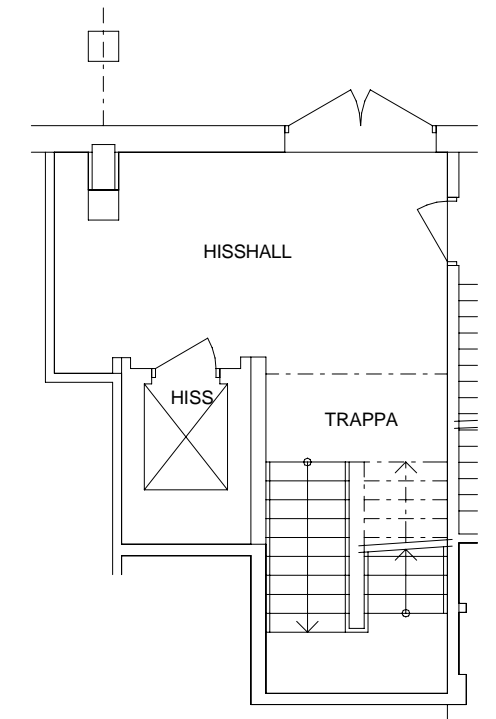

PLAN 01

REV	ANT	ÄNDRING AVSER	DATUM	SIGN
RELATIONSHANDLING				
ORIENTERINGSGIFUR				
ÖREBRO RADIATORVÄGEN 15				
A	KONSULT_1		TELEFON_1	
K	KONSULT_2		TELEFON_2	
-	KONSULT_3		TELEFON_3	
ANSVARIG	RITAD/KONSTR AV	HANDLAGGARE		
UPPDRAG NR	DATUM	KST NR		
	2025-01-10			
VIRKSHANDLAREN 10			A	
PLAN 01 & PLAN 02 LOKAL L8 LOKALRITNING				
			002 -	
SKALA	PROJNR	NUMMER	REV	
A1 1:100 A3 1:200		LOKAL L8		