

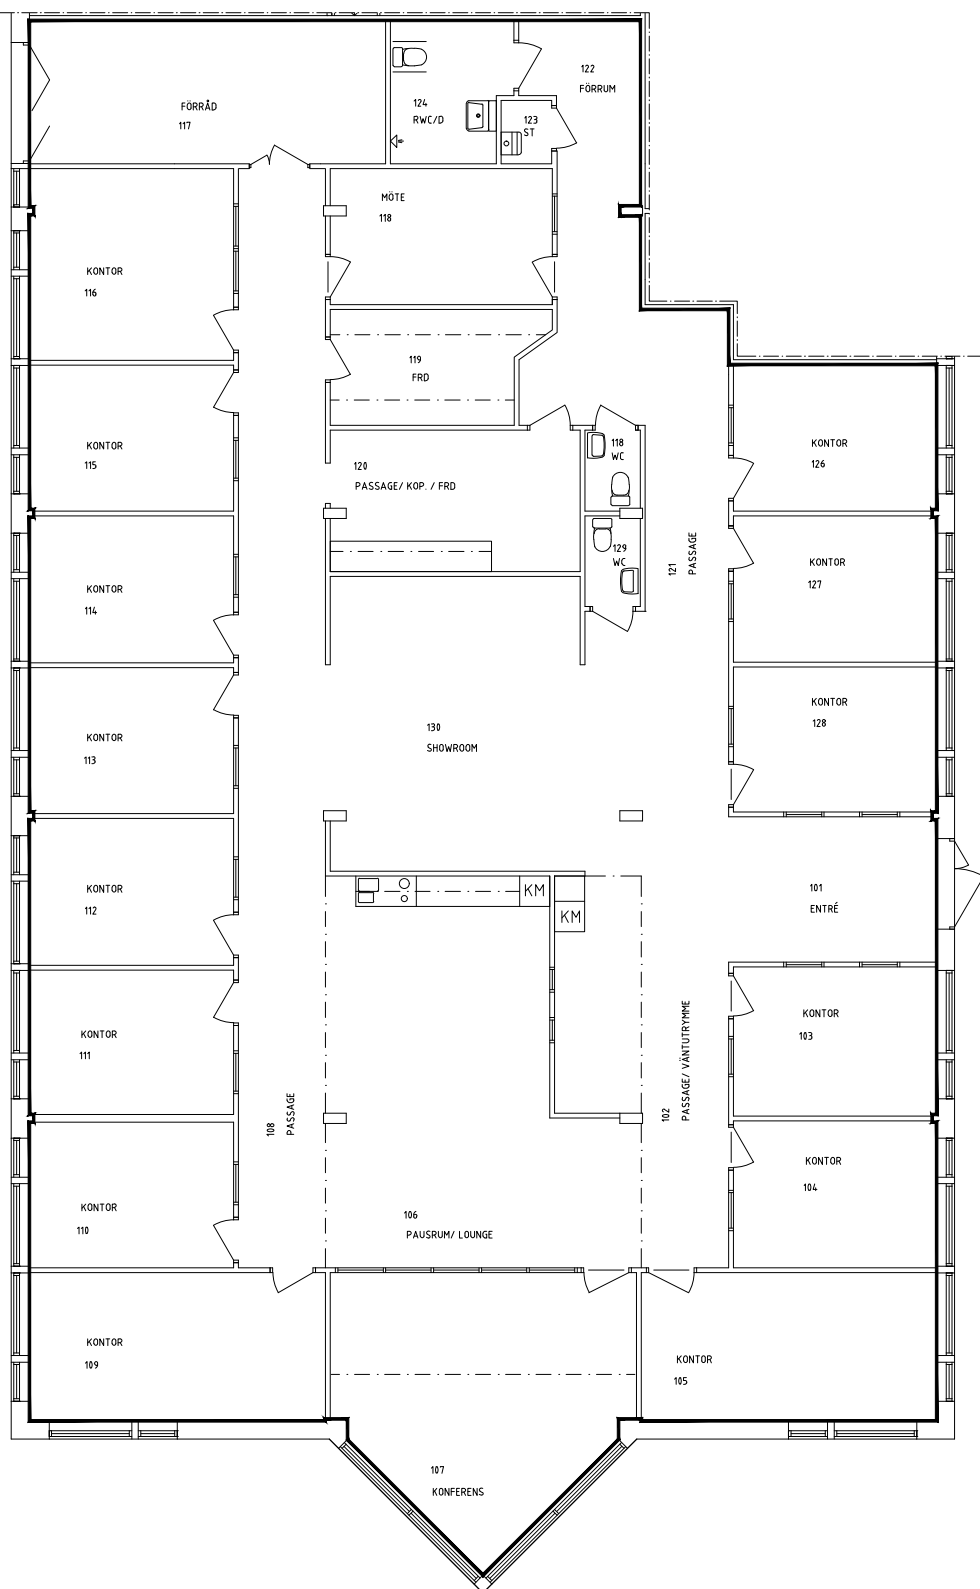


FÖRESKRIFTER:  
 MÅTT ANGES I MILLIMETER OM INTE ANNAT ANGES  
 PLUSHÖJDER ANGES I METER

INGEN BRAND- OCH ELLER  
 LJUDUTREDNING ÄR  
 UTFÖRD PÅ DENNA SKISS

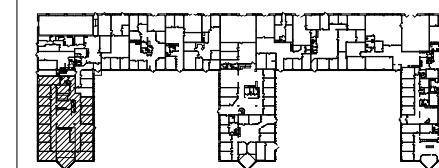

METER 1:150 A3

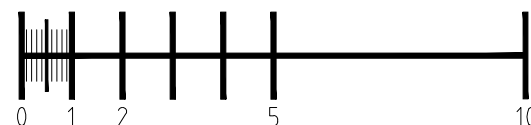

BET	ANT	ÄNDRINGEN AVSER	SIGN	DATUM

RELATIONSHANDLING



FREDSGATAN 2  
 703 62 ÖREBRO  
 TEL: 010-516 05 60  
 www.pe.se

ÖREBRO  
 VIRKESHANDLAREN 7

UPPDRAG NR	RITAD AV	HANDLÄGGARE
	RL	RL

DATUM	ANSVARIG
2024-10-18	

DEL AV PLAN  
 PLAN 1

SKALA	NUMMER	BET
1:150 A3/1:75 A1	A-40-1-101	PL0

XREF

LAGER