


FASTIGHET
 BACKA 21:5 GÖTEBORG
 Tomtarea 17290.7 m²
 TOTALT ANTAL P-PLATSER: 130 ST

FÖRKLARINGAR

- TOMTGRÄNS
- HUS 01 HUSNUMMER
- ▲ YTTERRÖRR/PORT
- ④ ENTRÉ MED EGEN ADRESS
- ☼ TRÄD
- ☐ PARKSÖFFA
- ☐ P10 PARKERINGSPLATS
- ☐ GRÄSYTA
- ☐ BUSKAR, BUSKAGE
- ☐ ASFALT
- ☐ PLATTOR AV BETONG
- ☐ KS KULLERSTEN
- STAKET
- BELYSNING
- xx FLAGGSTANG

ANMÄRKNINGAR

Denna ritning är upprättad med grundkarta från Göteborgs Stadsbyggnadskontor som underlag. Inga polära inmätningar har skett, utan tillägg har uppskattats på plats.

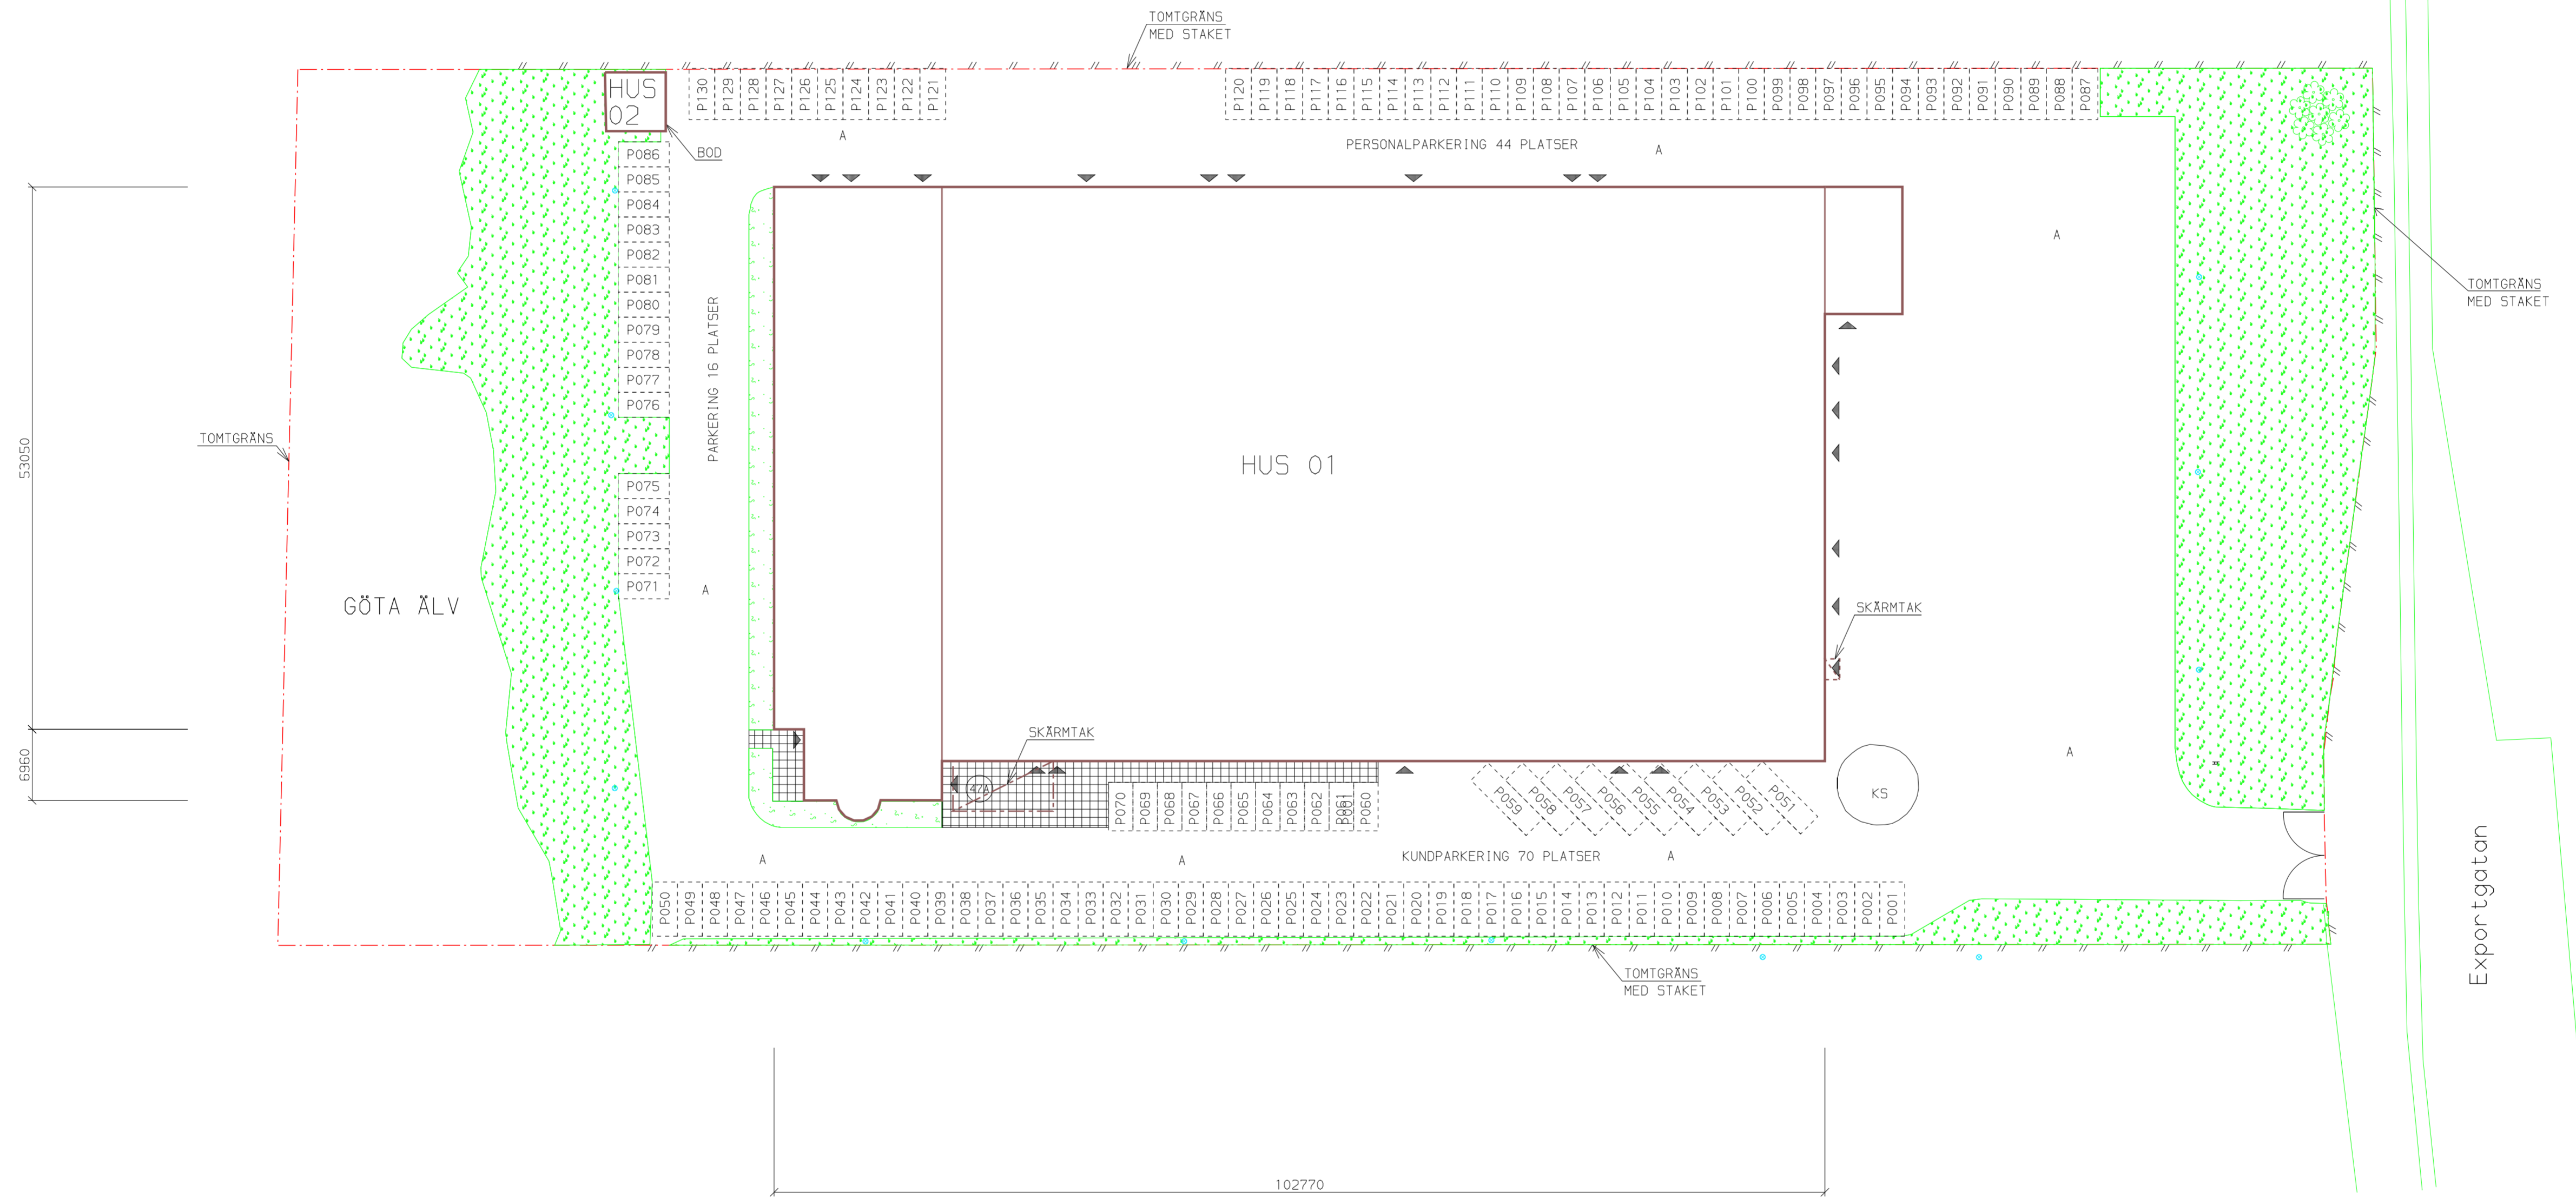

BET	ANT	ÄNDRINGEN AVSER	DATUM	SIGN

RELATIONSHANDLING				<p>SKANSTORNET Fabriksgatan 13 · Box 53101 · 400 15 GÖTEBORG Tel 031-83 79 00 · Fax 031-83 09 00</p>
RELATIONSRTNING UPPRÄTTAD AV WSP SYSTEMS TEL 031-72 72 500 FAX 031-72 72 506				
BACKA 21:5 GÖTEBORG				SITUATIONSPLAN . . .
UPPDRAGSNUMMER	RITAD	KONSTR	HANDLÄGGARE	
10042549	EH	EH	TE	
DATUM	ANSVARIG	PROJEKT	RITNINGNUMMER	
05.02.22		52712	A000:00001	
ORG.FORM. A1		SKALA	1:400	
REV				