



PLAN 2

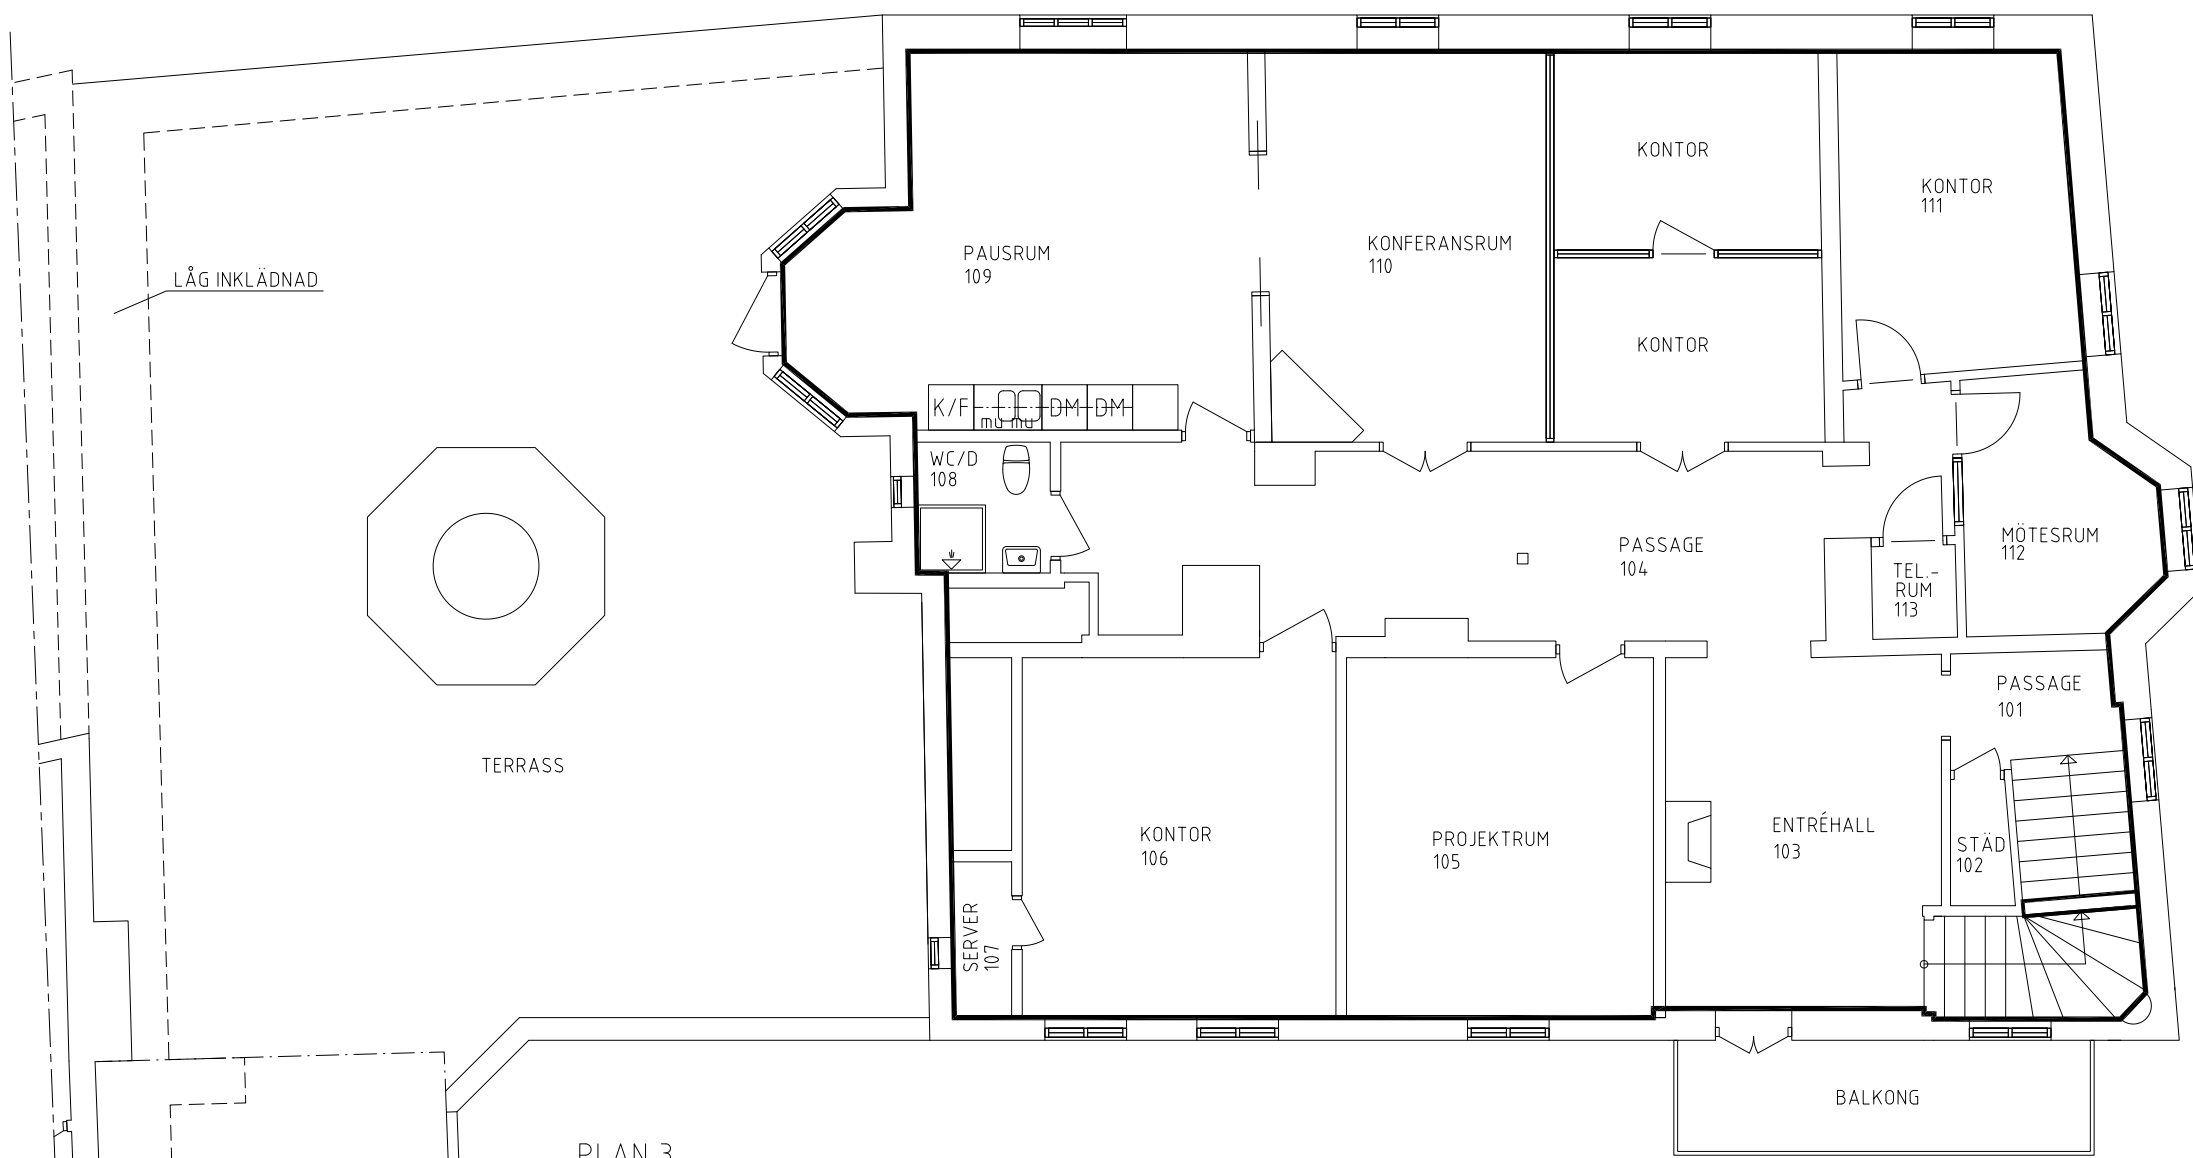


PLAN 3

FÅR EJ BETRAKTAS SOM UPPMÄTNINGSRITNING DÅ DETALJMÄTNING EJ ÄR UTFÖRD. VISSA AVVIKELSER KAN FÖREKOMMA.

ORIENTERINGSFIGUR

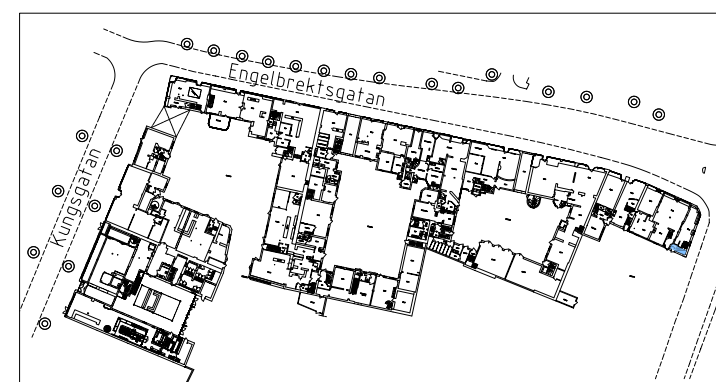

PLAN 2

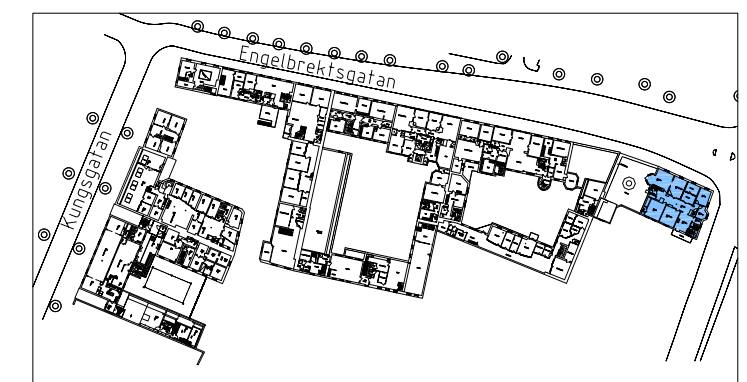

PLAN 3

SKALA 1:100



 **CASTELLUM**
TEL: 019 - 27 65 00

 **PE** Teknik & Arkitektur
PROJEKTENGAGEMANG
RUDBECKSGATAN 7
702 11 ÖREBRO
TEL: 019-167400
www.projektengagemang.se

RELATIONSHANDLING			DATUM 2018-09-12
HÅLLSTUGAN 28 LOKAL 27, PLAN 2, 3 OCH 4			ANSVARIG
UPPDRAG 431999	RITAD/KONSTRUERAD AV CZ	HANDLÄGGARE M WIJK	SKALA A3 1:100
			NUMMER L27A
			BET

REF:

LAGER:

PL0: