

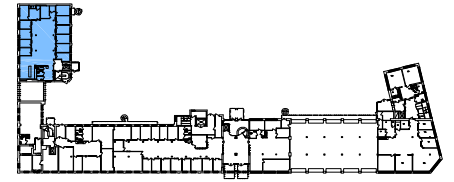


ORIENTERINGSFIGUR

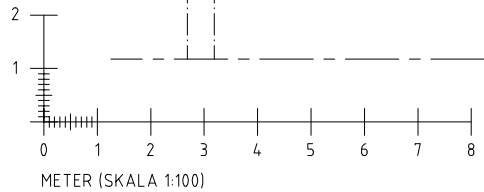

PLAN 1

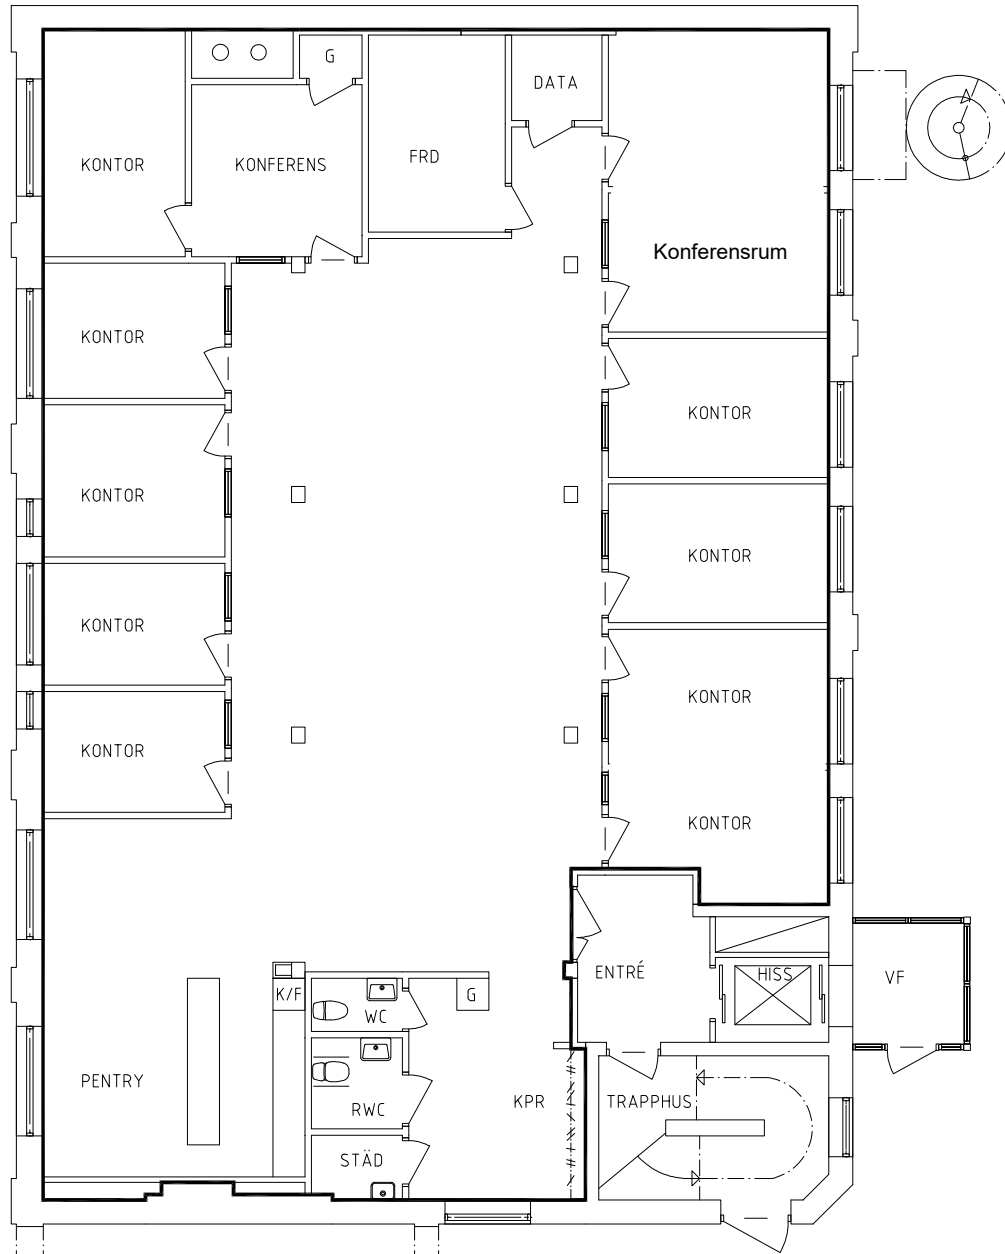

FÄR EJ BETRÄKTAS SOM
UPPMÄTNINGSRITNING DÅ
DETALJMÄTNING EJ ÄR
UTFÖRD.
VISSA AVVIKELSER KAN
FÖREKOMMA.

REF:

LAGER:



**KV BASEN 10
ÖREBRO**

RELATIONSHANDLING			DATUM 2012-02-23
LOKAL 1, PLAN 1			ANSVARIG
UPPDRAG 381025	RITAD/KONSTRUERAD AV MF	HANDLÄGGARE MATS BERGLUND	SKALA A3 1:100
			NUMMER L 1
			BET

P.L.O: