




ORIENTERINGSFIGUR

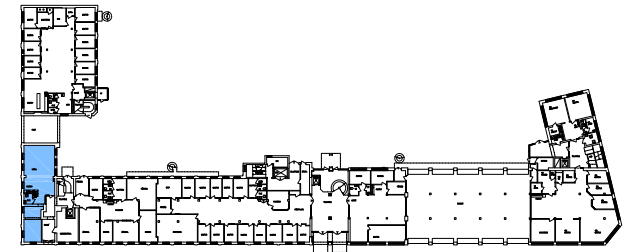

PLAN 1

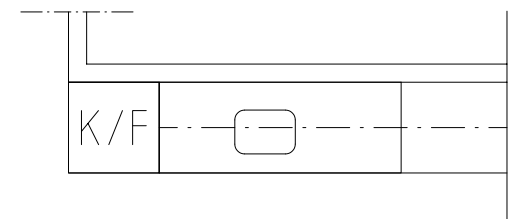


PLAN /PENTRY

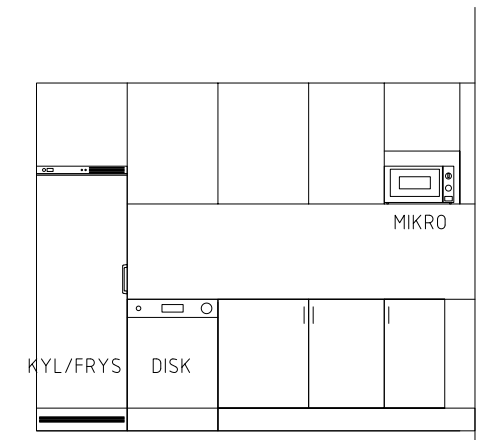

VÄGGVY /PENTRY

FÅR EJ BETRAKTAS SOM
UPPMÄTNINGSRITNING DÅ
DETALJMÄTNING EJ ÄR
UTFÖRD.
VISSA AVVIKELSER KAN
FÖREKOMMA.

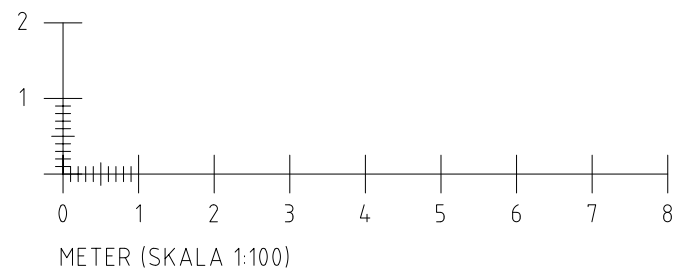

REF:

LAGER:



CASTELLUM

TEL: 019 - 27 65 00



**KV BASEN 10
ÖREBRO**

RUDBECKSGATAN 7
702 11 ÖREBRO
TEL: 019-167400
www.projektengagemang.se

| | | | |
|-------------------|----------------------------|--------------------------|---------------------|
| RELATIONSHANDLING | | | DATUM 2013-10-14 |
| LOKAL 2, PLAN 1 | | | ANSVARIG |
| UPPDRAG 381025 | RITAD/KONSTRUERAD AV FH | HANDLÄGGARE L GEORGIS | SKALA A3 1:100 |
| | | | NUMMER L2 |
| | | | BET |

PL0: