


PLAN 10,
ENTRÉPLAN
SKALA 1:100

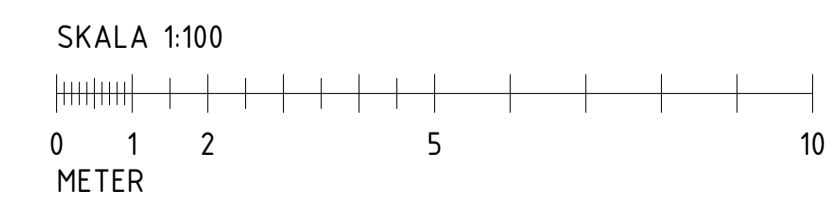

METOD arkitekter

BET	ÄNDRING AVSER	DATUM	Sign.
RELATIONSHANDLING			
BOLÄNDERNA 11:1			
A	Metod Arkitekter AB		
UPPDRAG NR	RITAD AV	HANDLÄGGARE	
1419-1	SW	Sven Wigertz	
DATUM	ANSVARIG		
2024-08-27	Patrik Tammerman		
PLANER			
PLAN 10, ENTRÉPLAN			
SKALA A1 A3	NUMMER	BET	
A1=1:100 A3=1:200	A-40-1-101		