



PLAN 1



ENTRESOL

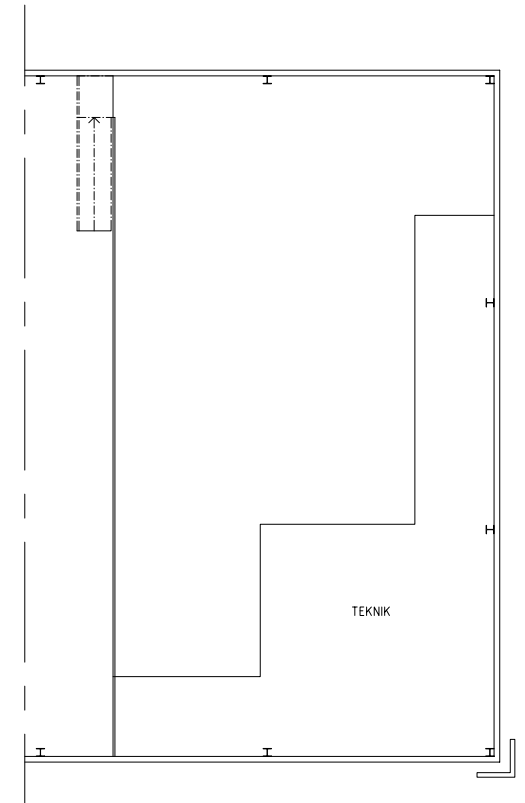

ORIGINALRITNING UPPRÄTTAD AV:
Structor
 Bettorsgatan 10, 703 69 ÖREBRO
 Tfn 019-676 26 00, Fax 019-676 26 29
 2008-02-12 BYGGHANDLING

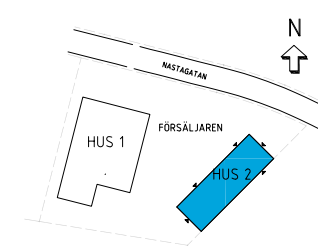

ORIENTERINGSFIGUR
EJ SKALENLIG

BET	ANT	ÄNDRINGEN AVSER	SGN	DATUM
RELATIONSHANDLING				
KV FÖRSÄLJAREN 2, ÖREBRO				
TEL: 019 - 27 65 00				
RUDBECKSGATAN 7 702 11 ÖREBRO TEL: 019-167000 www.projektengagemang.se				
UPPDRAG NR 381025	RITAD AV	HANLÄGGARE		
DATUM 2012-04-26	ANSVARIG			
KV FÖRSÄLJAREN 2				
HUS 2				
PLAN 1, BV OCH ENTRESOL				
SKALA A1: 1:100 A3: 1:200	NUMMER A-40.1-2010	I BET		