


REV	ANT	ÄNDRING AVSER	DATUM	SIGN
-----	-----	---------------	-------	------

RELATIONSHANDLING

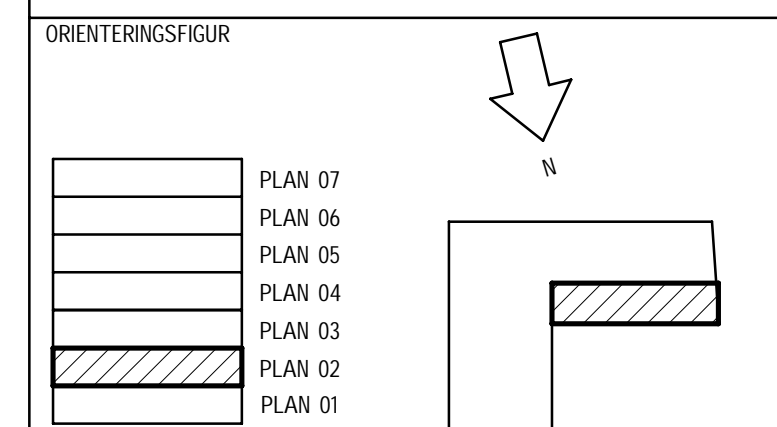

ÖREBRO
Drottningg 18-20, Nikolaig 10, Kyrkog 3

A	KONSULT_1	TELEFON_1
K	KONSULT_2	TELEFON_2
-	KONSULT_3	TELEFON_3

ANSVÄRIG	RITAD/KONSTR AV	HANDLAGGARE
UPPDRAG NR	DATUM	KST NR
	2024-09-04	

PRÄSTGÅRDEN 12 A

PLAN 02
22001
LOKALRITNING 001 02

SKALA	PROJNR	NUMMER	REV
A1 1:100 A3 1:200		A-40-7-00602	

SKALA 1:100 0 1 2 3 4 5 6 7 8 9 10m