



PLAN 1

ORIENTERINGSFIGUR

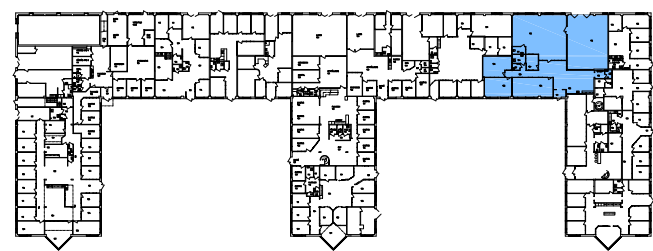

PLAN 1

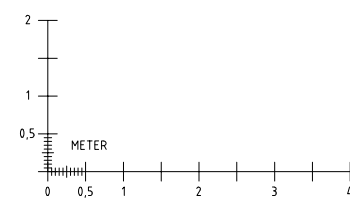

FÅR EJ BETRAKTAS SOM  
UPPMÄTNINGSRITNING DÅ  
DETALJMÄTNING EJ ÄR  
UTFÖRD.  
VISSA AVVIKELSER KAN  
FÖREKOMMA.

REF:

LAGER:



**CASTELLUM**

TEL: 019 - 27 65 00



TEKNIK & ARKITEKTUR  
PROJEKTENGAGEMANG  
RUDBECKSGATAN 7  
702 11 ÖREBRO  
TEL: 019-167400  
www.projektengagemang.se

RELATIONSHANDLING			DATUM 2017-11-17
TRADECENTER LOKAL 16, PLAN 1			ANSVARIG
UPPDRAG 431999	RITAD/KONSTRUERAD AV CK	HANDLÄGGARE M WIJK	SKALA A3 1:100
			NUMMER L16
			BET

PL0: