


REV	ANT	ÄNDRING AVSER	DATUM	SIGN
-----	-----	---------------	-------	------

RELATIONSHANDLING



ORIENTERINGSGUR

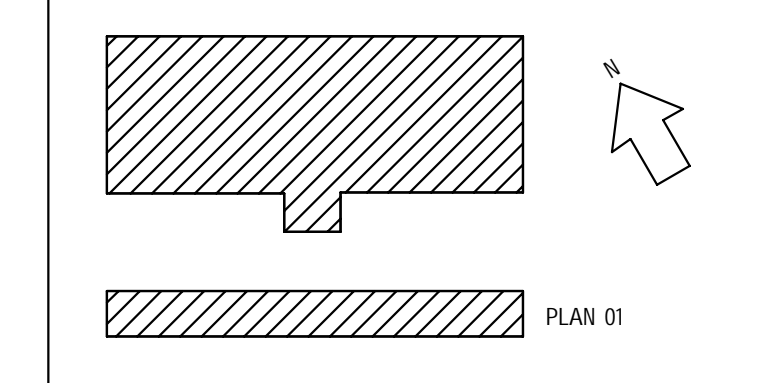


ÖREBRO  
NASTAGATAN 2


ANSVARIG	RITAD/KONSTR AV	HANDLAGGARE
UPPDRAG NR	DATUM 2024-09-13	KST NR

GROSSHANDLAREN 2 A  
BYGGNAD 3  
PLAN 01  
LOKAL 22001  
PLANRITNING 003 01

SKALA A1 1:100 A3 1:200	PROJNR	NUMMER A-40-1-30100	REV
-------------------------------	--------	------------------------	-----

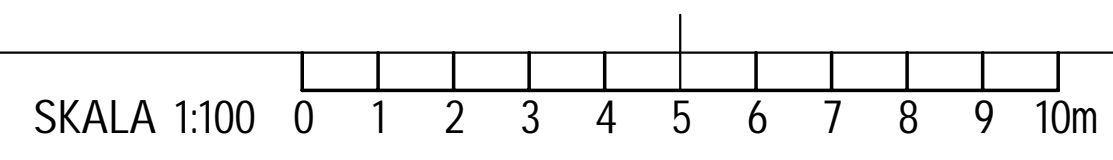

2025-01-20 12:18:45