




ORIENTERINGSFIGUR

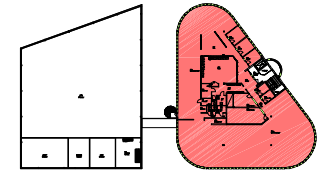

PLAN 2

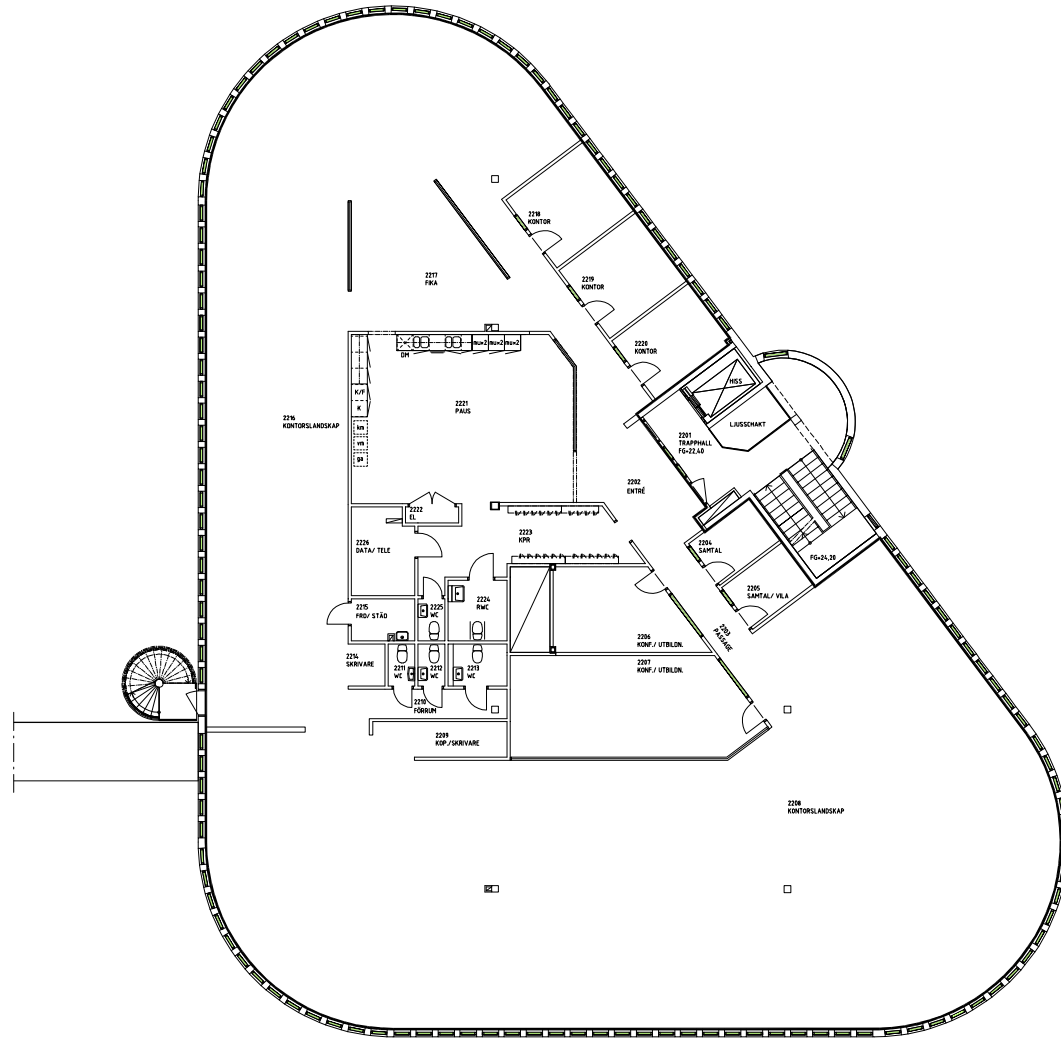

SKALA 1:200

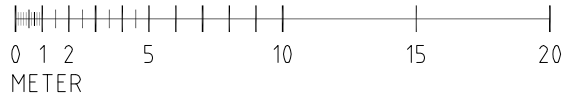

FÅR EJ BETRAKTAS SOM  
UPPMÄTNINGSRITNING DÅ  
DETALJMÄTNING EJ ÄR  
UTFÖRD.  
VISSA AVVIKELSER KAN  
FÖREKOMMA.



**CASTELLUM**

TEL: 019 - 27 65 00



FLIDBECKSGATAN 7  
702 11 ÖREBRO  
TEL: 019-167400  
www.projektengagemang.se

RELATIONSHANDLING

KV INKÖPAREN 1, HUS 3  
PLAN 2, LOKAL 4

UPPDRAG  
391436

RITAD/KONSTRUERAD AV  
MW

HANDLÄGGARE  
M WIJK

DATUM  
2014-11-07

ANSVARIG

SKALA  
A3 1:200

NUMMER  
L 4

BET

REF:

LAGER:

PLO: