



NTAL

4624519-0102

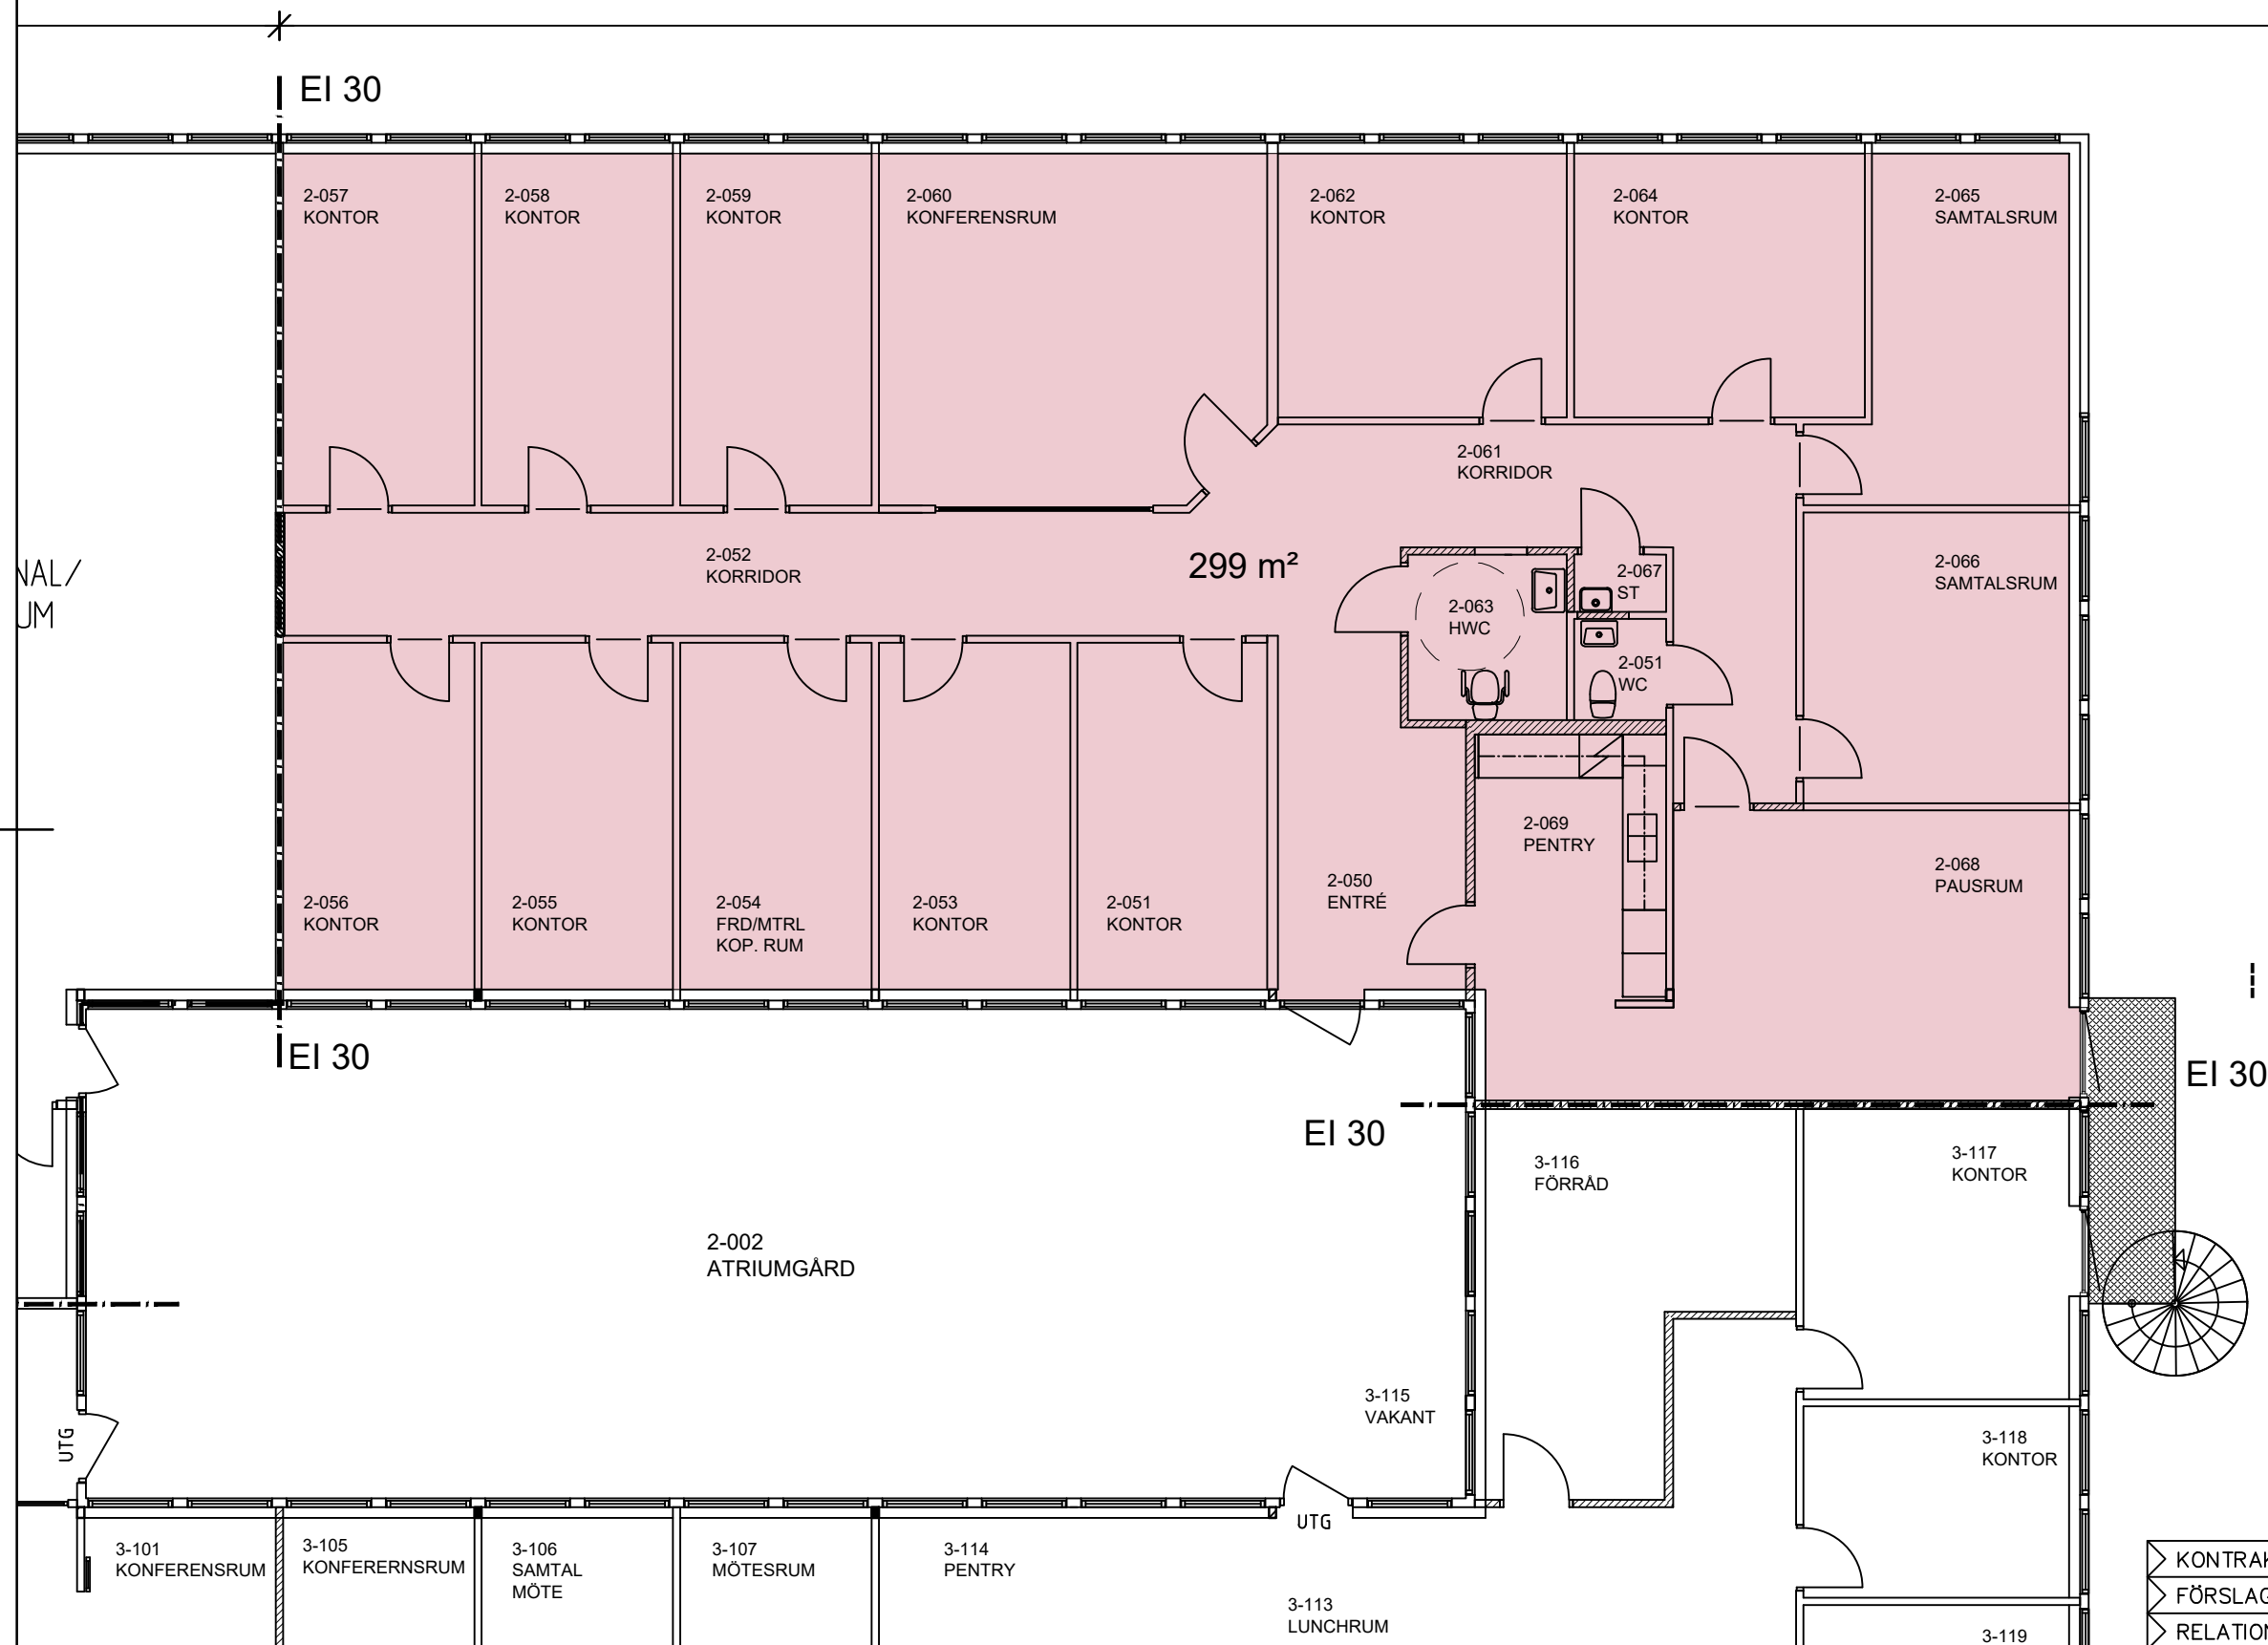

**PLAN, VÅNING 2, del av**  
SKALA 1:100 (A3)

SKALA 1:100

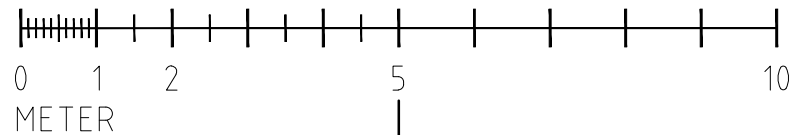

- ▶ KONTRAKTSRITNING
- ▶ FÖRSLAGSRITNING
- ▶ RELATIONSRITNING
- ▶ ARBETS RITNING
- ▶ FÖRFRÅGNINGSUNDERLAG
- ▶ BYGGLOVSRITNING
- ▶ FÖRHANDSKOPIA
- ▶ GRANSKNINGSRITNING

BET	ANT	ÄNDRING AVSER	DATUM	SON
<b>KV. VILDANDEN 8</b>				
ORIENTERING				
STATUS				
<b>RELATIONSHANDLING</b>				
HYRESGÄST				
<b>kungsleden</b>				
PROJEKTÖR				
<b>ERRWE BYGGKONSULT AB</b>				
BH	KUNGSLEDEN BOKEN KB	040-17 44 00	Malin Andersson	
A	ERRWE BYGGKONSULT AB	040-611 98 51	ROLF WALLDÉN	
K				
VS				
VE				
E				
UPPDRAGSNUM	24 519	RITAD/KONSTR AV	Rolf Walldén	HANDLÄGGARE
DATUM	2016-11-15	ANSVARIG	Malin Andersson	
KV. VILDANDEN 8				
MALMÖ KOMMUN				
PLAN, VÅNING 2, del av				
RELATIONS RITNING - LOKAL 4624519-0102				
SKALA 1:100 (A3)	NUMMER	BET		
1:200 (A4)	22-A-40.1-100110102			

