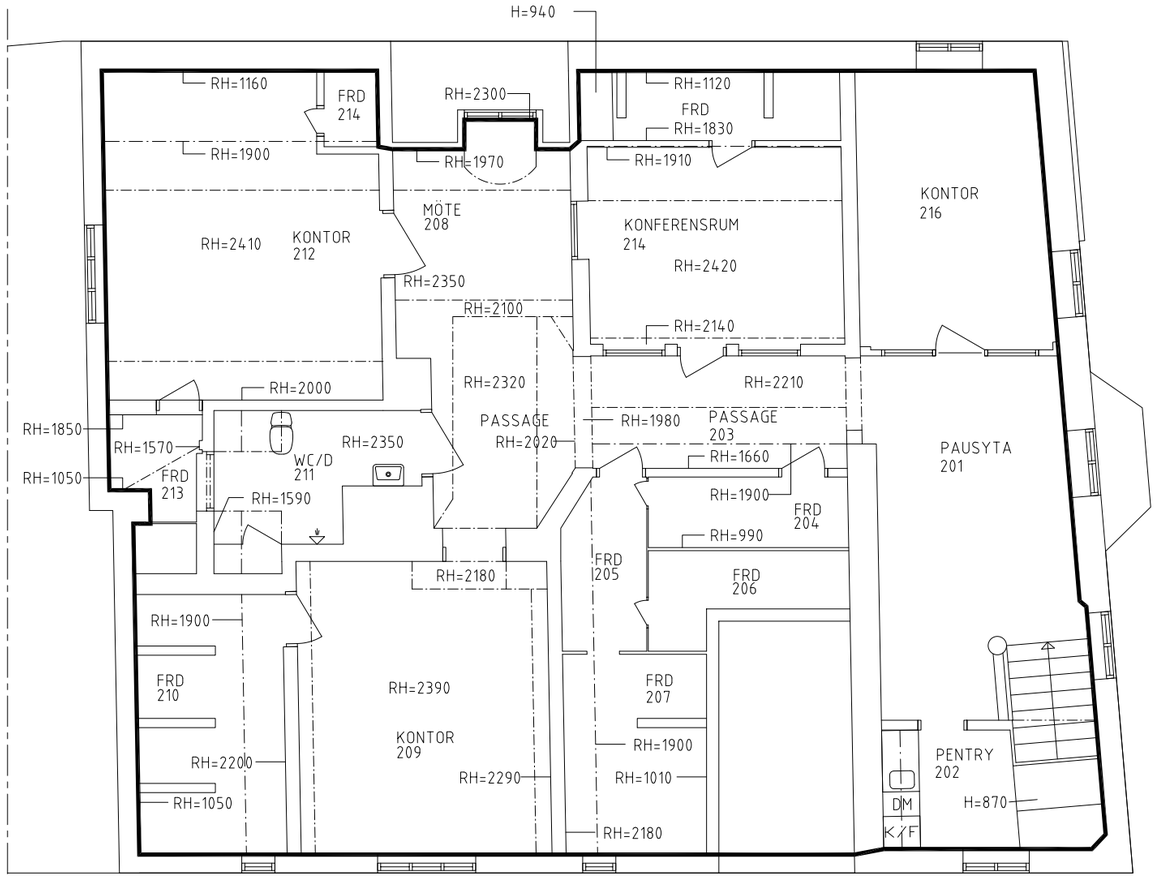

PLAN 4

FÅR EJ BETRAKTAS SOM UPPMÄTNINGSRITNING DÅ DETALJMÄTNING EJ ÄR UTFÖRD.
VISSA AVVIKELSER KAN FÖREKOMMA.

ORIENTERINGSFIGUR

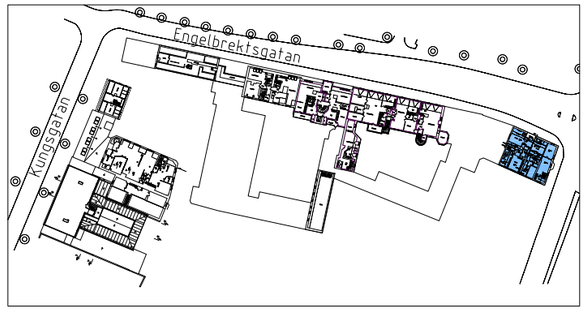

PLAN 4

SKALA 1:100

0 1 2 5 10

METER

REF:

LAGER:

PLO:

CASTELLUM

TEL: 019 - 27 65 00

PROJEKTENGAGEMANG
Teknik & Arkitektur

RUDBECKSGATAN 7
702 11 ÖREBRO
TEL:019-167400
www.projektengagemang.se

RELATIONSHANDLING

HÅLLSTUGAN 28
LOKAL 27, PLAN 3 OCH 4

DATUM			
2018-09-12			
ANSVARIG			
SKALA A3 1:100			
UPPDRAG	RITAD/KONSTRUERAD AV	HANDLÄGGARE	NUMMER / BET
431999	CZ	M WIJK	L27B