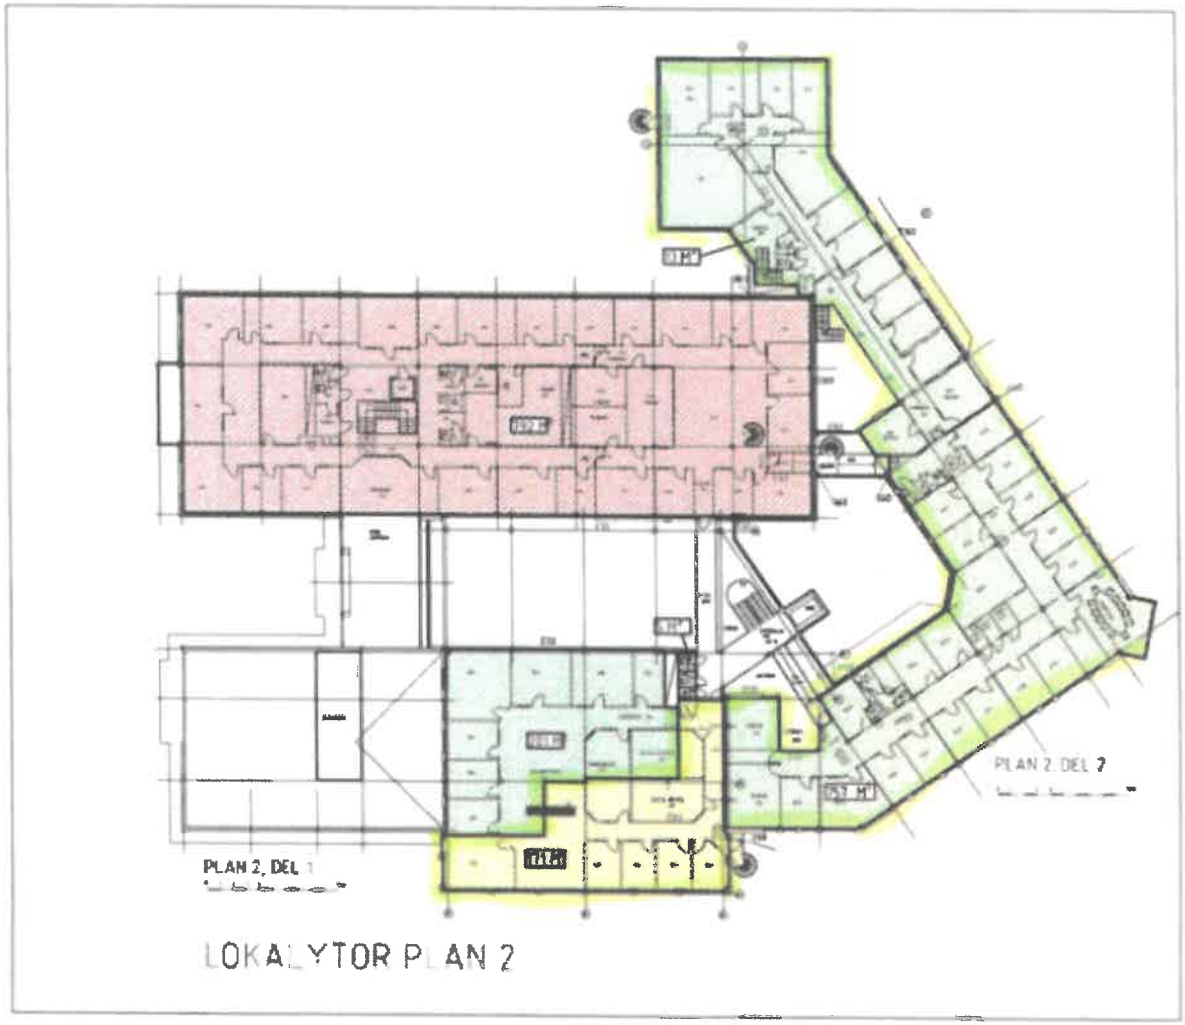

LOKALYTOR PLAN 2

HANDBRANDSLACKARE

UTRYMNINGSSKYLT

UTRYMNINGSSKYLT MED VÄGVISARE

DUBBELSIDIG UTRYMNINGSSKYLT

RÖKDETEKTOR UPPSTÄLLNING

RELATIONSHANDLING

NCSS

PLAN 2